


Gemeinde Alt Krenzlin

Niederschriftsauszug
aus der
30. Sitzung der Gemeindevertretung Alt Krenzlin
vom 21.02.2023

**Top 9 Beratung zur Abschaltung der Straßenbeleuchtung in Ortsteilen
Loosen und Krenzliner Hütte**

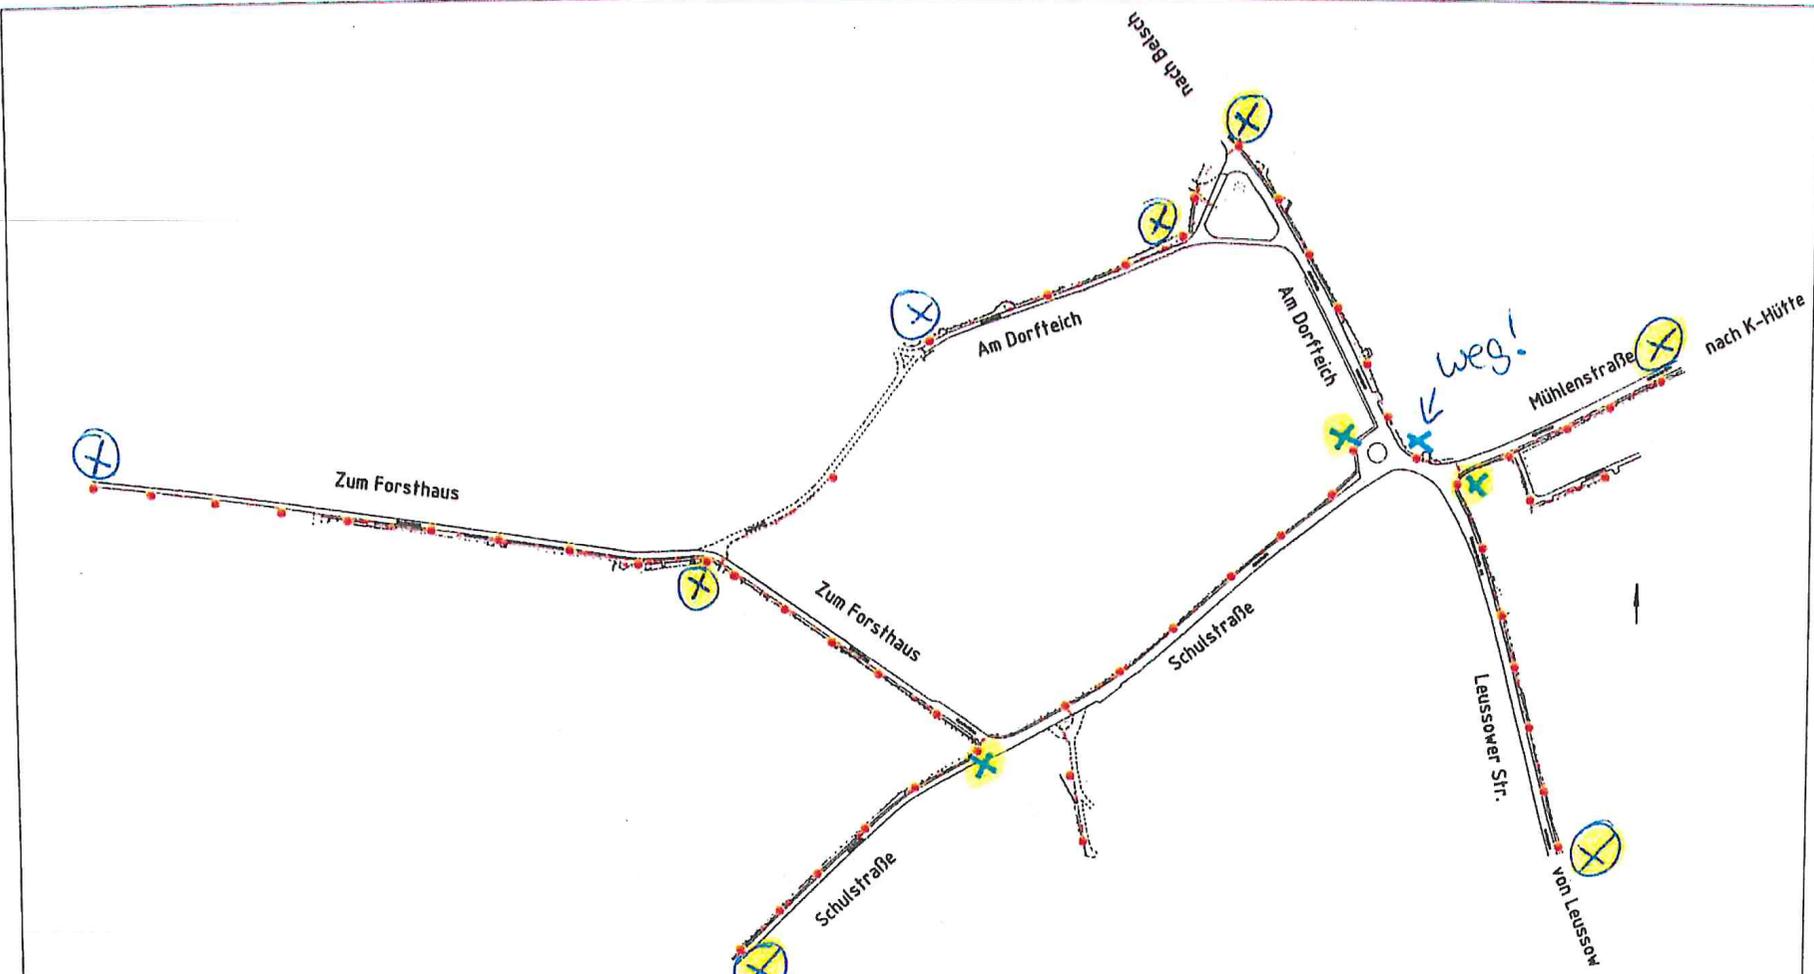

● Lichtpunkt neu

- Bestandsplan nach Vermessungsbüro Urban -

Gemeinde Alt Krenzlin Amt Ludwigslust-Land, Wöbbeliner Straße 5, 19288 Ludwigslust Straße Ortstage (Nächster Ort) Krenzliner Hütte		Interanlage Nr. 7 Blatt Nr. 1								
Ortstage Loosen Erneuerung Beleuchtung Gesamte Ortstage		Bestandsplan Maßstab: 1 : 3 000								
	bearbeitet geprüft bearbeitet gezeichnet geprüft	<table border="1"> <thead> <tr> <th>Datum</th> <th>Name</th> </tr> </thead> <tbody> <tr> <td>10/2019</td> <td></td> </tr> <tr> <td>10/2019</td> <td></td> </tr> <tr> <td>10/2019</td> <td></td> </tr> </tbody> </table>	Datum	Name	10/2019		10/2019		10/2019	
Datum	Name									
10/2019										
10/2019										
10/2019										

